

Spółdzielnia Budowlano Mieszkaniowa „OgniskoV”

ul. Mickiewicza 4-16; 01-517 Warszawa

NIP: 525-14-34-773, Regon 000490777, nr KRS 0000114901

Biuro Zarządu i Administracji ul. Mickiewicza 12 lok. 2B

e-mail:spoldzielnia@mickiewicza.waw.pl

Warszawa, dnia 08 sierpnia 2019 roku

ZAPYTANIE OFERTOWE

Zadanie:

Wykonanie koncepcji wykorzystania działki nr 30 – od ul. Dymińskiej na rzecz Spółdzielni Budowlano –Mieszkaniowej „OGNISKO V” w Warszawie, ul. Mickiewicza 4/16 – określenie potencjału działki w zaznaczonym obrysie wg. mapy terenu.

1. Informacje i postanowienia ogólne.

1.1. Nazwa i adres Zamawiającego:

Spółdzielnia Budowlano – Mieszkaniowa „OGNISKO V”

ul. Mickiewicza 4/16

01-517 Warszawa

1.2. Termin składania ofert: 30.08.2019, do godziny 18:00.

1.3. Oferty oraz wszelką korespondencję związaną z Zapytaniem należy kierować pocztą elektroniczną na adres: spoldzielnia@mickiewicza.waw.pl

usług, stawkę wynagrodzenia oraz szczególne postanowienia umowne.

1.4. Osobami upoważnionymi do kontaktu z Uczestnikami i do udzielania informacji o konkursie są członkowie Zarządu SBM Ognisko V:

- Antoni Krzysztof Osiej – prezes zarządu SBM Ognisko V tel. 692 052 657
- Piotr Skrochocki – administrator tel. 606 133 200

1.5. W/w prace obejmują części wspólne budynków SBM Ognisko V

Należy uwzględnić istniejące miejsca parkingowe lub przedstawić propozycję zmiany ich lokalizacji.

2. Warunki zamówienia:

- ściśle określenie przedmiotu oferty,
- wycena zakresu robót
- aktualny wyciąg z Krajowego Rejestru Sądowego lub zaświadczenie o wpisie do ewidencji działalności gospodarczej,
- referencje inwestorów z poprzednich 2 lat określające rodzaj i miejsce wykonanych robót oraz stwierdzające, że roboty zostały wykonane w ustalonym terminie i jakościowo dobrze,
- nazwę i adres oferenta oraz nazwisko jego przedstawiciela lub pełnomocnika,
- spis wymaganych przez zamawiającego dokumentów uwiarygodniających oferenta,
- warunki podpisania umowy,
- warunki umowne obowiązujące wykonawcę w przypadku wygrania przetargu,
- oferowaną wysokość składników cenotwórczych obowiązujących w przypadku konieczności wykonania robót dodatkowych,
- oferowany czasokres lub terminy wykonania robót,
- oferowaną wysokość wynagrodzenia za roboty, podaną w cyfrach i słownie,
- oświadczenie oferenta, że zapoznał się z warunkami przetargu i przyjmuje je bez zastrzeżeń.
- aktualną polisę ubezpieczeniową

3. Termin wykonania zamówienia: do 30.09.2019 r.

Spółdzielnia zastrzega sobie prawo do rozstrzygnięcia konkursu bez powiadamiania oferentów o jego wyniku. Spółdzielnia zastrzega sobie prawo do anulowania postępowania bez podania przyczyn.


(-) Krzysztof Osiej

(-) Jan Wierzbicki

Urząd Dokumentacji Geodezyjnej i Kartograficznej w Warszawie
Id zgr: BG 6640 5624 2017 Id.cenrat: P.1465.2017.6254 Wykonawca: Geodeta Uprawniony - inż. Robert Gutowski

4 159 e-1 2580

57, 60/63, 66 - 8,

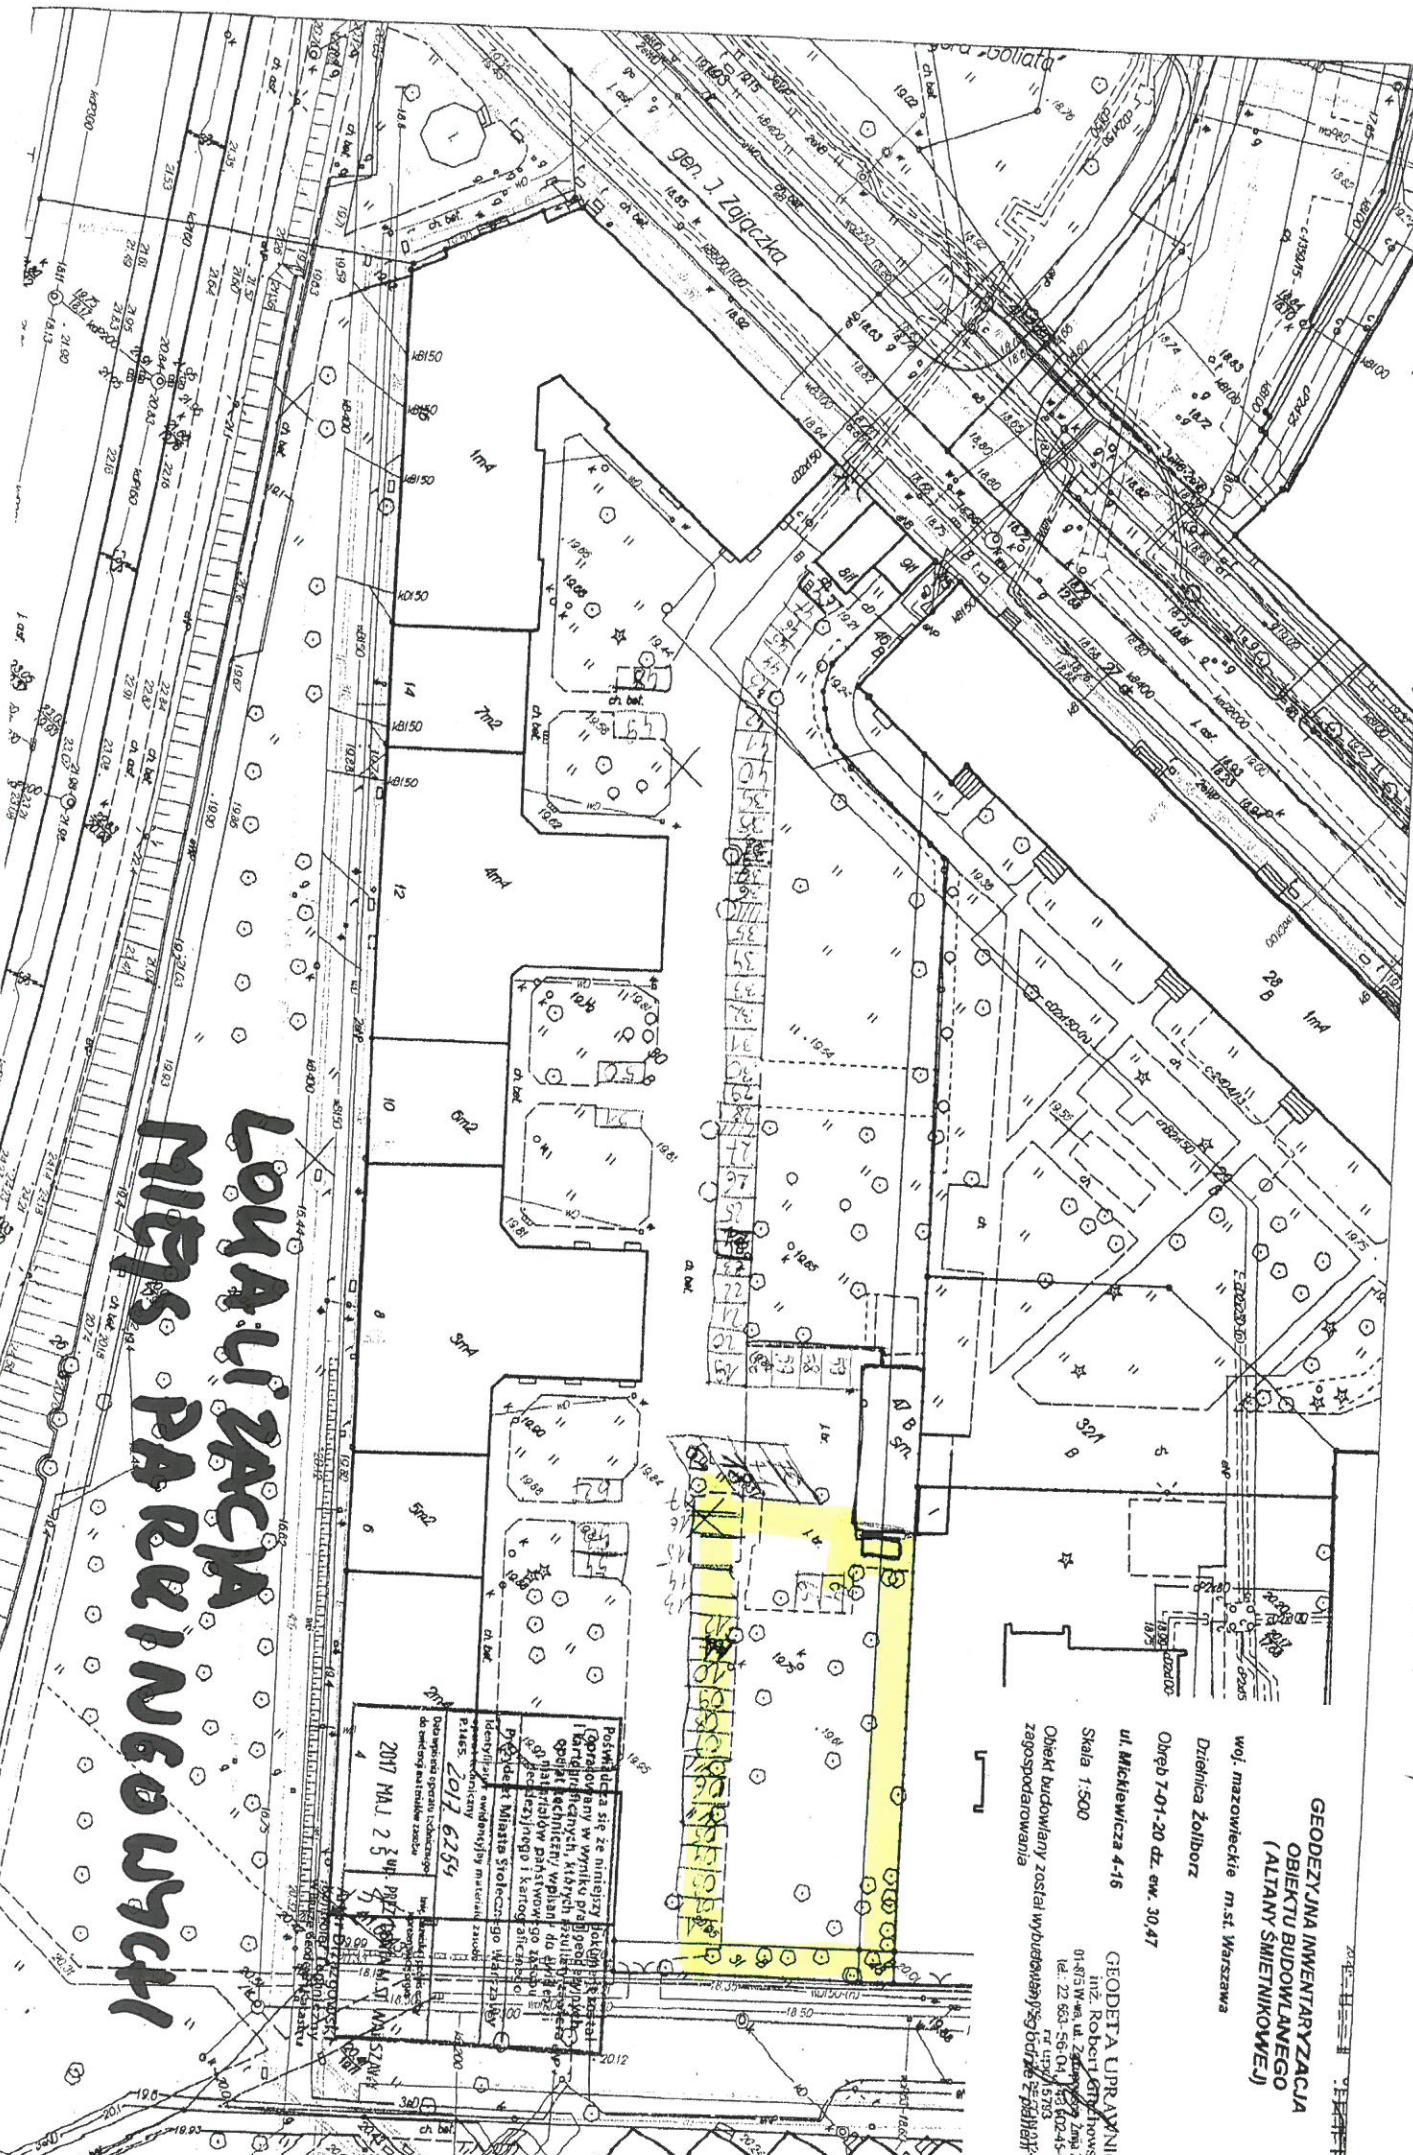


LONALI ZACJA
MIRYS PAREINBOUYCHY


GEODEZYJNA INWENTARYZACJA
OBIEKTU BUDOWLANEGO
(ALTANY ŚMIETNIKOWEJ)
woj. mazowieckie m.st. Warszawa
Dzielnica Żoliborz
ul. Mickiewicza 4-16
Skala 1:500
Objekt budowlany został wybudowany w trybie zagospodarowania

GEODETA UPRAWNIENIONY
inż. Robert Gutowski

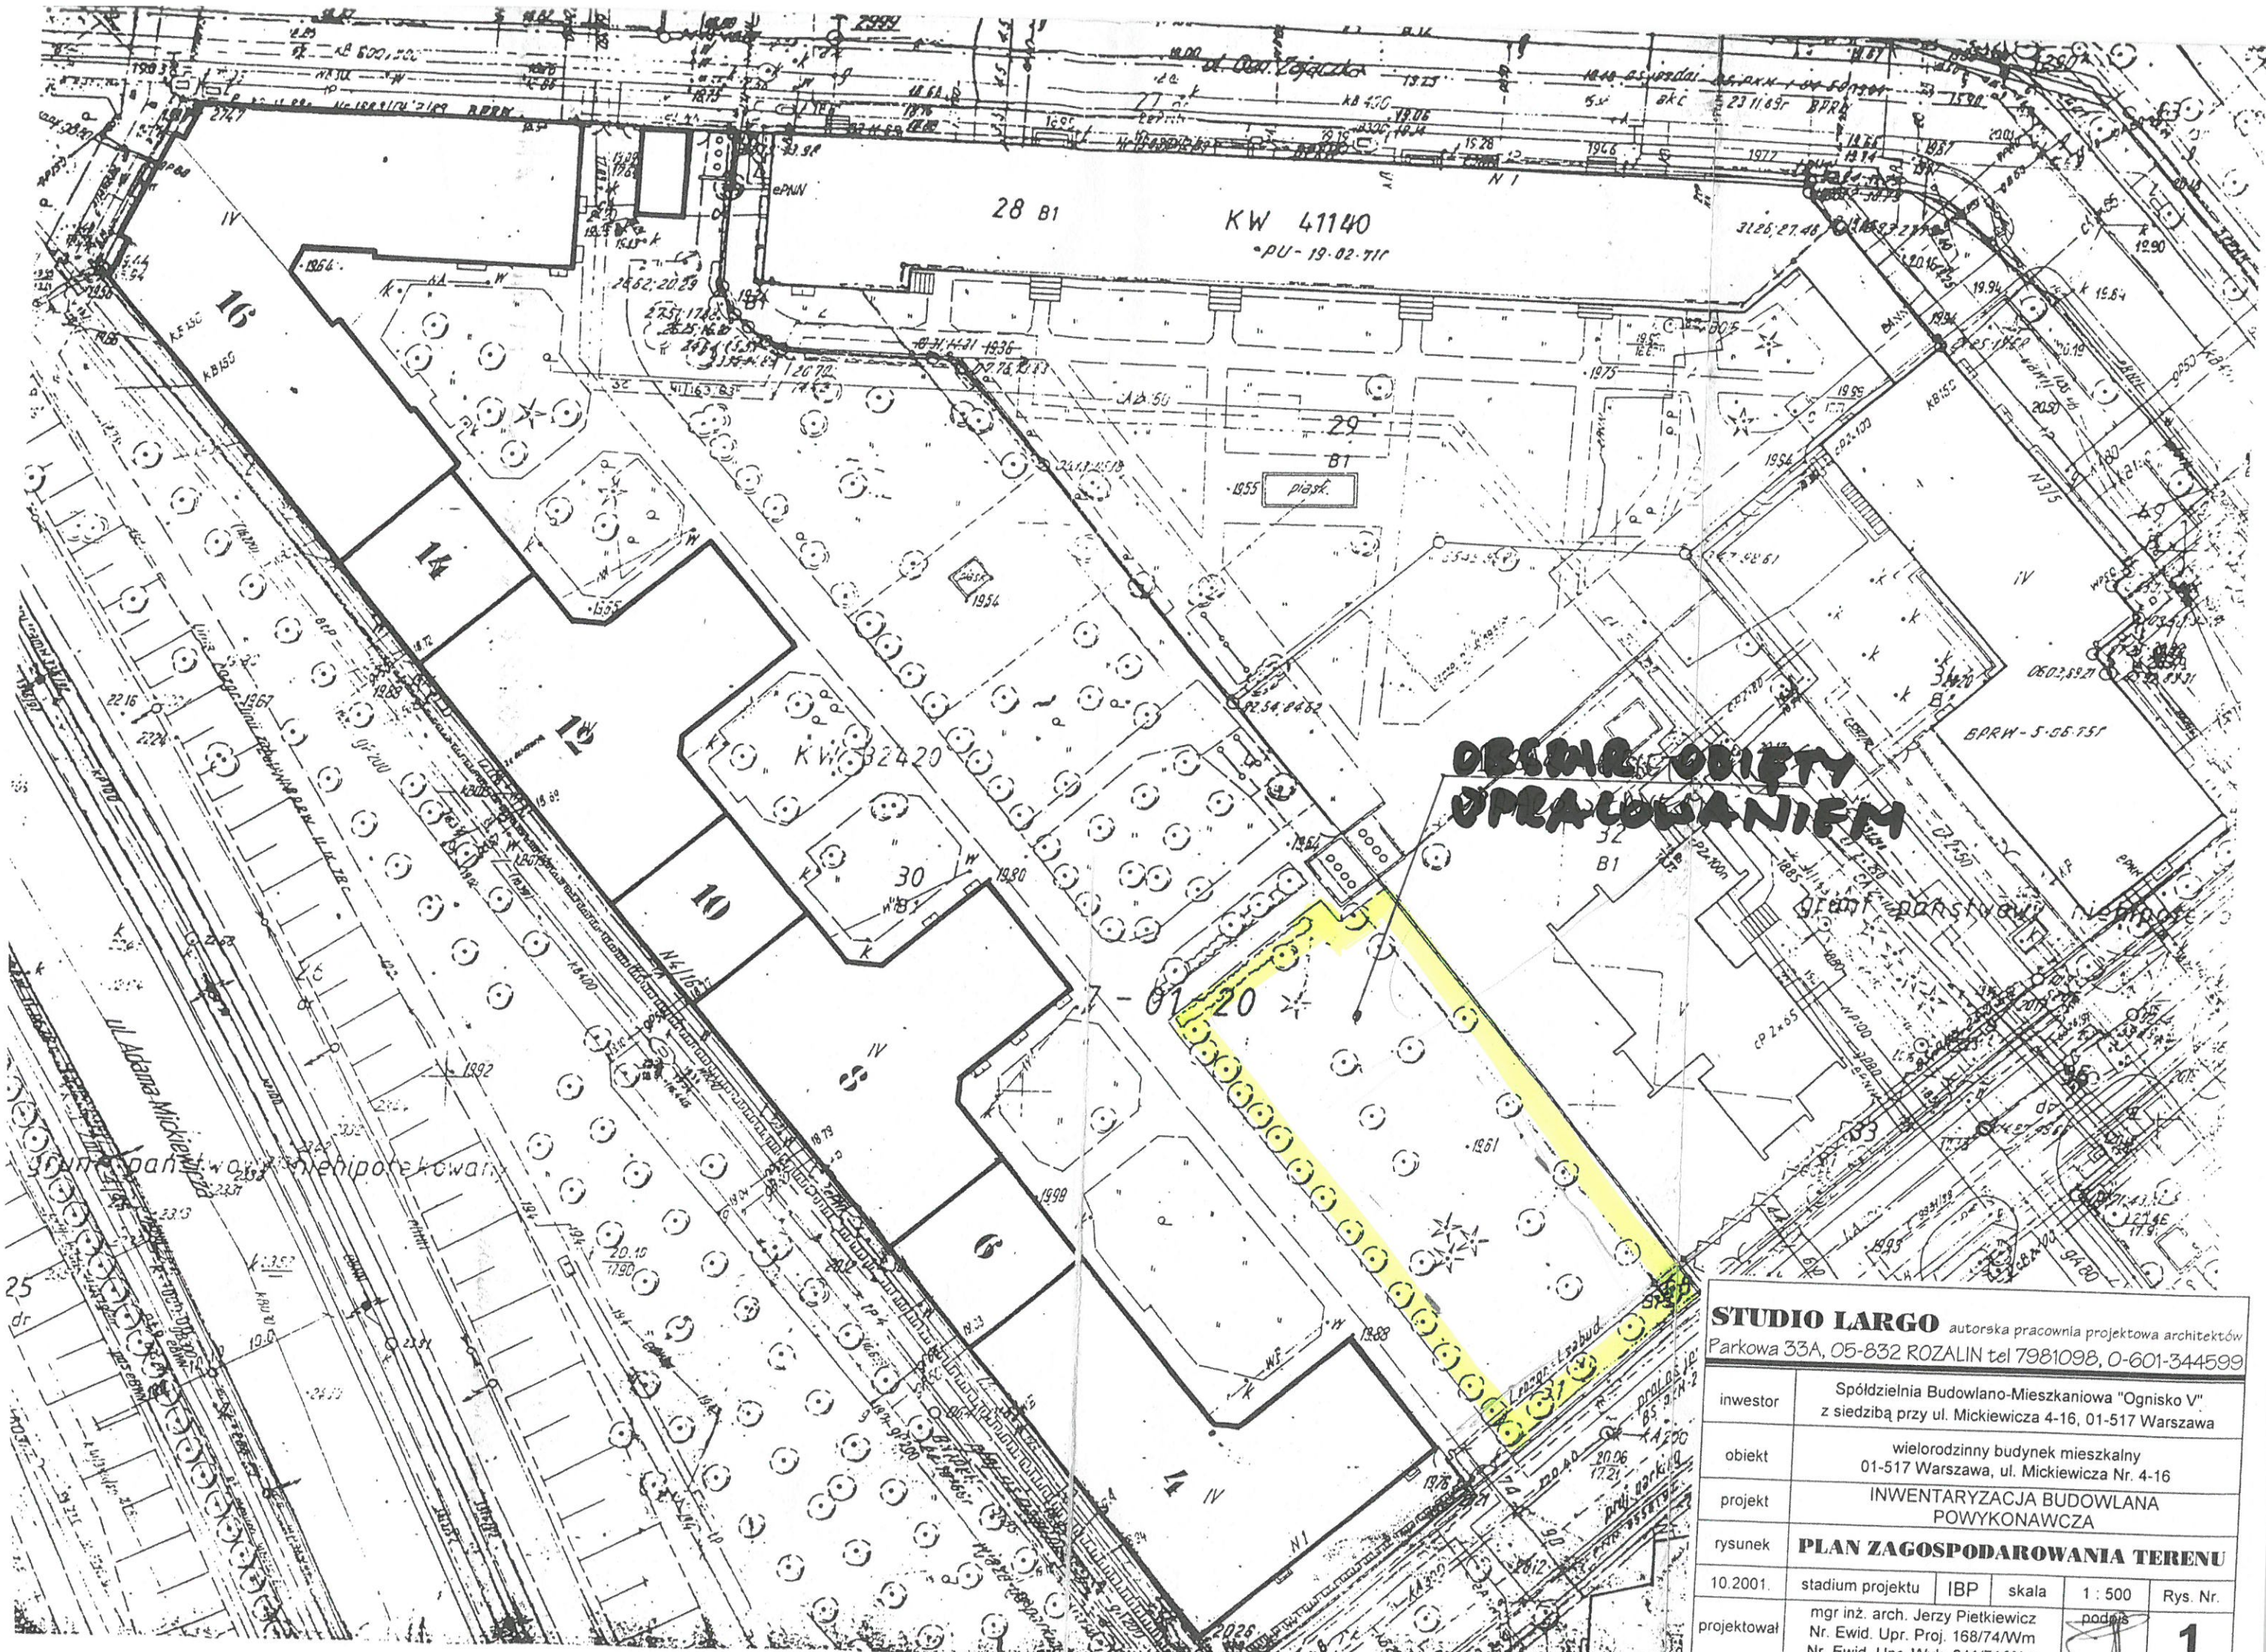

OBSCIR OBIĘTY WPRACOWANIEM

STUDIO LARGO autorska pracownia projektowa architektów Parkowa 33A, 05-832 ROZALIN tel 7981098, 0-601-344599					
inwestor	Spółdzielnia Budowlano-Mieszkaniowa "Ognisko V" z siedzibą przy ul. Mickiewicza 4-16, 01-517 Warszawa				
obiekt	wielorodzinny budynek mieszkalny 01-517 Warszawa, ul. Mickiewicza Nr. 4-16				
projekt	INWENTARYZACJA BUDOWLANA POWYKONAWCZA				
rysunek	PLAN ZAGOSPODAROWANIA TERENU				
10.2001.	stadium projektu	IBP	skala	1 : 500	Rys. Nr.
projektował	mgr inż. arch. Jerzy Pietkiewicz Nr. Ewid. Upr. Proj. 168/74/Wm Nr. Ewid. Upr. Wyk. 241/71/Wm			podpis	1